

Urząd Miasta Częstochowy  
Wydział Geodezji i Kartografii  
Miejski Zespół ds. Koordynacji Usytuowania Projektowanych Sieci  
Waszyngtona 5, 42-217 Częstochowa  
tel. 34 370 71 91, fax. -  
email: -, www: http://www.czystochowa.pl/

Częstochowa dn. 06.07.2018

## ODPIS PROTOKOŁU Z NARADY KOORDYNACYJNEJ

przeprowadzonej w dniu 04.07.2018 r. w Częstochowie Waszyngtona 5, pok. 10  
(Bez użycia środków komunikacji elektronicznej.)

Naradę przeprowadzono zgodnie z art. 28b ust. 1 Ustawy z dnia 17 maja 1989 r. – Prawo geodezyjne i kartograficzne (t.j. Dz.U. z 2017r. poz. 2101 ze zm.), uwzględniając mapy na których sporządzono projekt, materiały państwowego zasobu geodezyjnego i kartograficznego, uzgodnienia jednostek zarządzających sieciami oraz stanowiska zainteresowanych stron.

Znak sprawy: **GK.6630.394.2018**

### Przedmiot narady:

Odcinek sieci wod-kan z przyłączami ul.Kawodrzańska

### Lokalizacja:

| Jednostka ewidencyjna | Obręb               | Arkusz | Działki |
|-----------------------|---------------------|--------|---------|
| M. CZĘSTOCHOWA        | 0327 327            |        | 38      |
| M. CZĘSTOCHOWA        | 0425 Kawodrza Górna | 6      | 992/4   |

### Adres:

Wnioskodawca: Zakład Budowlano-Instalacyjny INTEXPOL-Bis Piotr Puszczyk, ul. Sosnowa 5, 42-233 Wierchowisko, poczta Mykanów

Przewodniczący narady: Jacek Kudła

### Stanowiska uczestników narady:

Przewodniczący MZUDP w Częstochowie, Osoba reprezentująca: Jacek Kudła

#### Z uwagami:

1.- uzgadnia się projekt pod warunkiem bezwzględnego wytyczenia obiektu przez uprawnione jednostki wykonawstwa geodezyjnego. Zgodnie z Art.43 Ustawy z dn. 7 lipca 1994r.(tekst jednolity Dz. U. z 2017 poz.1332 późn.zm.) Prawo budowlane obiekty ulegające zakryciu, podlegają geodezyjnej inwentaryzacji powykonawczej przed ich zakryciem. Przedłożony projekt został uzgodniony z zachowaniem n/w uwag oraz informacji zespołu dot. obowiązujących warunków do realizacji budowy.  
Arkusz mapy:6.141.30.13.1.4

Fortum Power and Heat Polska sp.oz.o., Osoba reprezentująca: Joanna Pietras

#### Z uwagami:

1. - uzgodniono bez uwag.

GAZ-SYSTEM S.A., Osoba reprezentująca: Olga Pilchowiec

#### Z uwagami:

1. - uzgodniono lokalizację inwestycji bez uwag.

MIEJSKI ZARZĄD DRÓG I TRANSPORTU, Osoba reprezentująca: Artur Warwaszyński

#### Z uwagami:

1. - Uzgodniono.

2. - wykonawca zobowiązany jest uzyskać zezwolenie na prowadzenie robót w pasach ulicznych.

Za zgodność z oryginałem

mgr inż. Piotr Puszczyk  
Uprawnienia budowlane do projektu  
i kierowania robotami budowlanymi  
ograniczenia w specjalności instalacyjnej  
inżynierii sanit. i urządzeń ciepła  
wody, gazów, powietrza i energii  
i kanałach. Lp. 111111. SLX 2577/2017

**Netia S.A. , Osoba reprezentująca: Marek Perliński**

Z uwagami:

1. Przedstawiciel narady powiadomiony i nie stawiał się.

**Państwowe Gospodarstwo Wodne Wody Polskie , Osoba reprezentująca: Jolanta Skubała**

Z uwagami:

1. Przedstawiciel narady powiadomiony i nie stawiał się.

**Polska Spółka Gazownictwa Sp. z o.o. Oddział w Zabrze, Osoba reprezentująca: Paweł Maźniewski**

Z uwagami:

1. - uzgodniono.

**Powiatowy Nadzór Budowlany dla m. Cz.-wy , Osoba reprezentująca: Krystyna Prokopska**

Z uwagami:

1. Przedstawiciel narady powiadomiony i nie stawiał się.

**Przedsiębiorstwo Wodociągów i Kanalizacji , Osoba reprezentująca: Joanna Krzemińska**

Z uwagami:

1. - uzgodniono trasę sieci, rozwiązanie techniczne przedstawić do akceptacji w Przeds. Wodociągów i Kanalizacji.

**TAURON Dystrybucja SA Oddział w Częstochowie Rejon Dystrybucji Częstochowa Miasto, Osoba reprezentująca: Arkadiusz Wolski**

Z uwagami:

1. Uzgodniono pod warunkiem - Kategorycznie zabraniamy prowadzenia robót ziemnych sprzętem mechanicznym bez nadzoru w odległości mniejszej niż 2m od zlokalizowanego przekopem kontrolnym kabla.

**Telekom.Polska Pion Sieci , Osoba reprezentująca: Jarosław Paszko**

Z uwagami:

1. Przedstawiciel narady powiadomiony i nie stawiał się.

**Urząd Miasta Częstochowy Wydział Ochrony Środowiska Rolnictwa i Leśnictwa, Osoba reprezentująca: Anna Makuch**

Z uwagami:

1. - uzgodniono bez uwag.

**Wydział Administracji Budowlanej , Osoba reprezentująca: Agata Kondracka**

Z uwagami:

1. - uzgodniono

**Wydział Zarządzania Kryzysowego i Spraw Obronnych , Osoba reprezentująca: Michał Drózd**

Z uwagami:

1. Przedstawiciel narady powiadomiony i nie stawiał się.

Z up. Prezydenta

*mgr inż. Jacek Kuc*

Naczelnik Wydziału Geodezji i Kartografii  
(podpis przewodniczącego narady)

Załącznikiem do niniejszego protokołu jest część graficzna zawierająca propozycję usytuowania projektowanych sieci uzbrojenia terenu.

Dodatkowe uwagi i zalecenia:


Załącznik nr 1 - Lista uczestników narady koordynacyjnej.



nie wyklucza się istnienia w terenie innych  
nie wykazanych na niniejszej mapie urządzeń podziemnych,  
które nie były zgłoszone do inwentaryzacji  
lub o których brak informacji w instytucjach branżowych.

2-2-2010  
31.34  
NP 945 071 22 52 95 50390720  
GEODEZJA I OPRAWNIOWANIE  
SŁUBY  
SŁUBY  
SŁUBY

08 STY. 2010

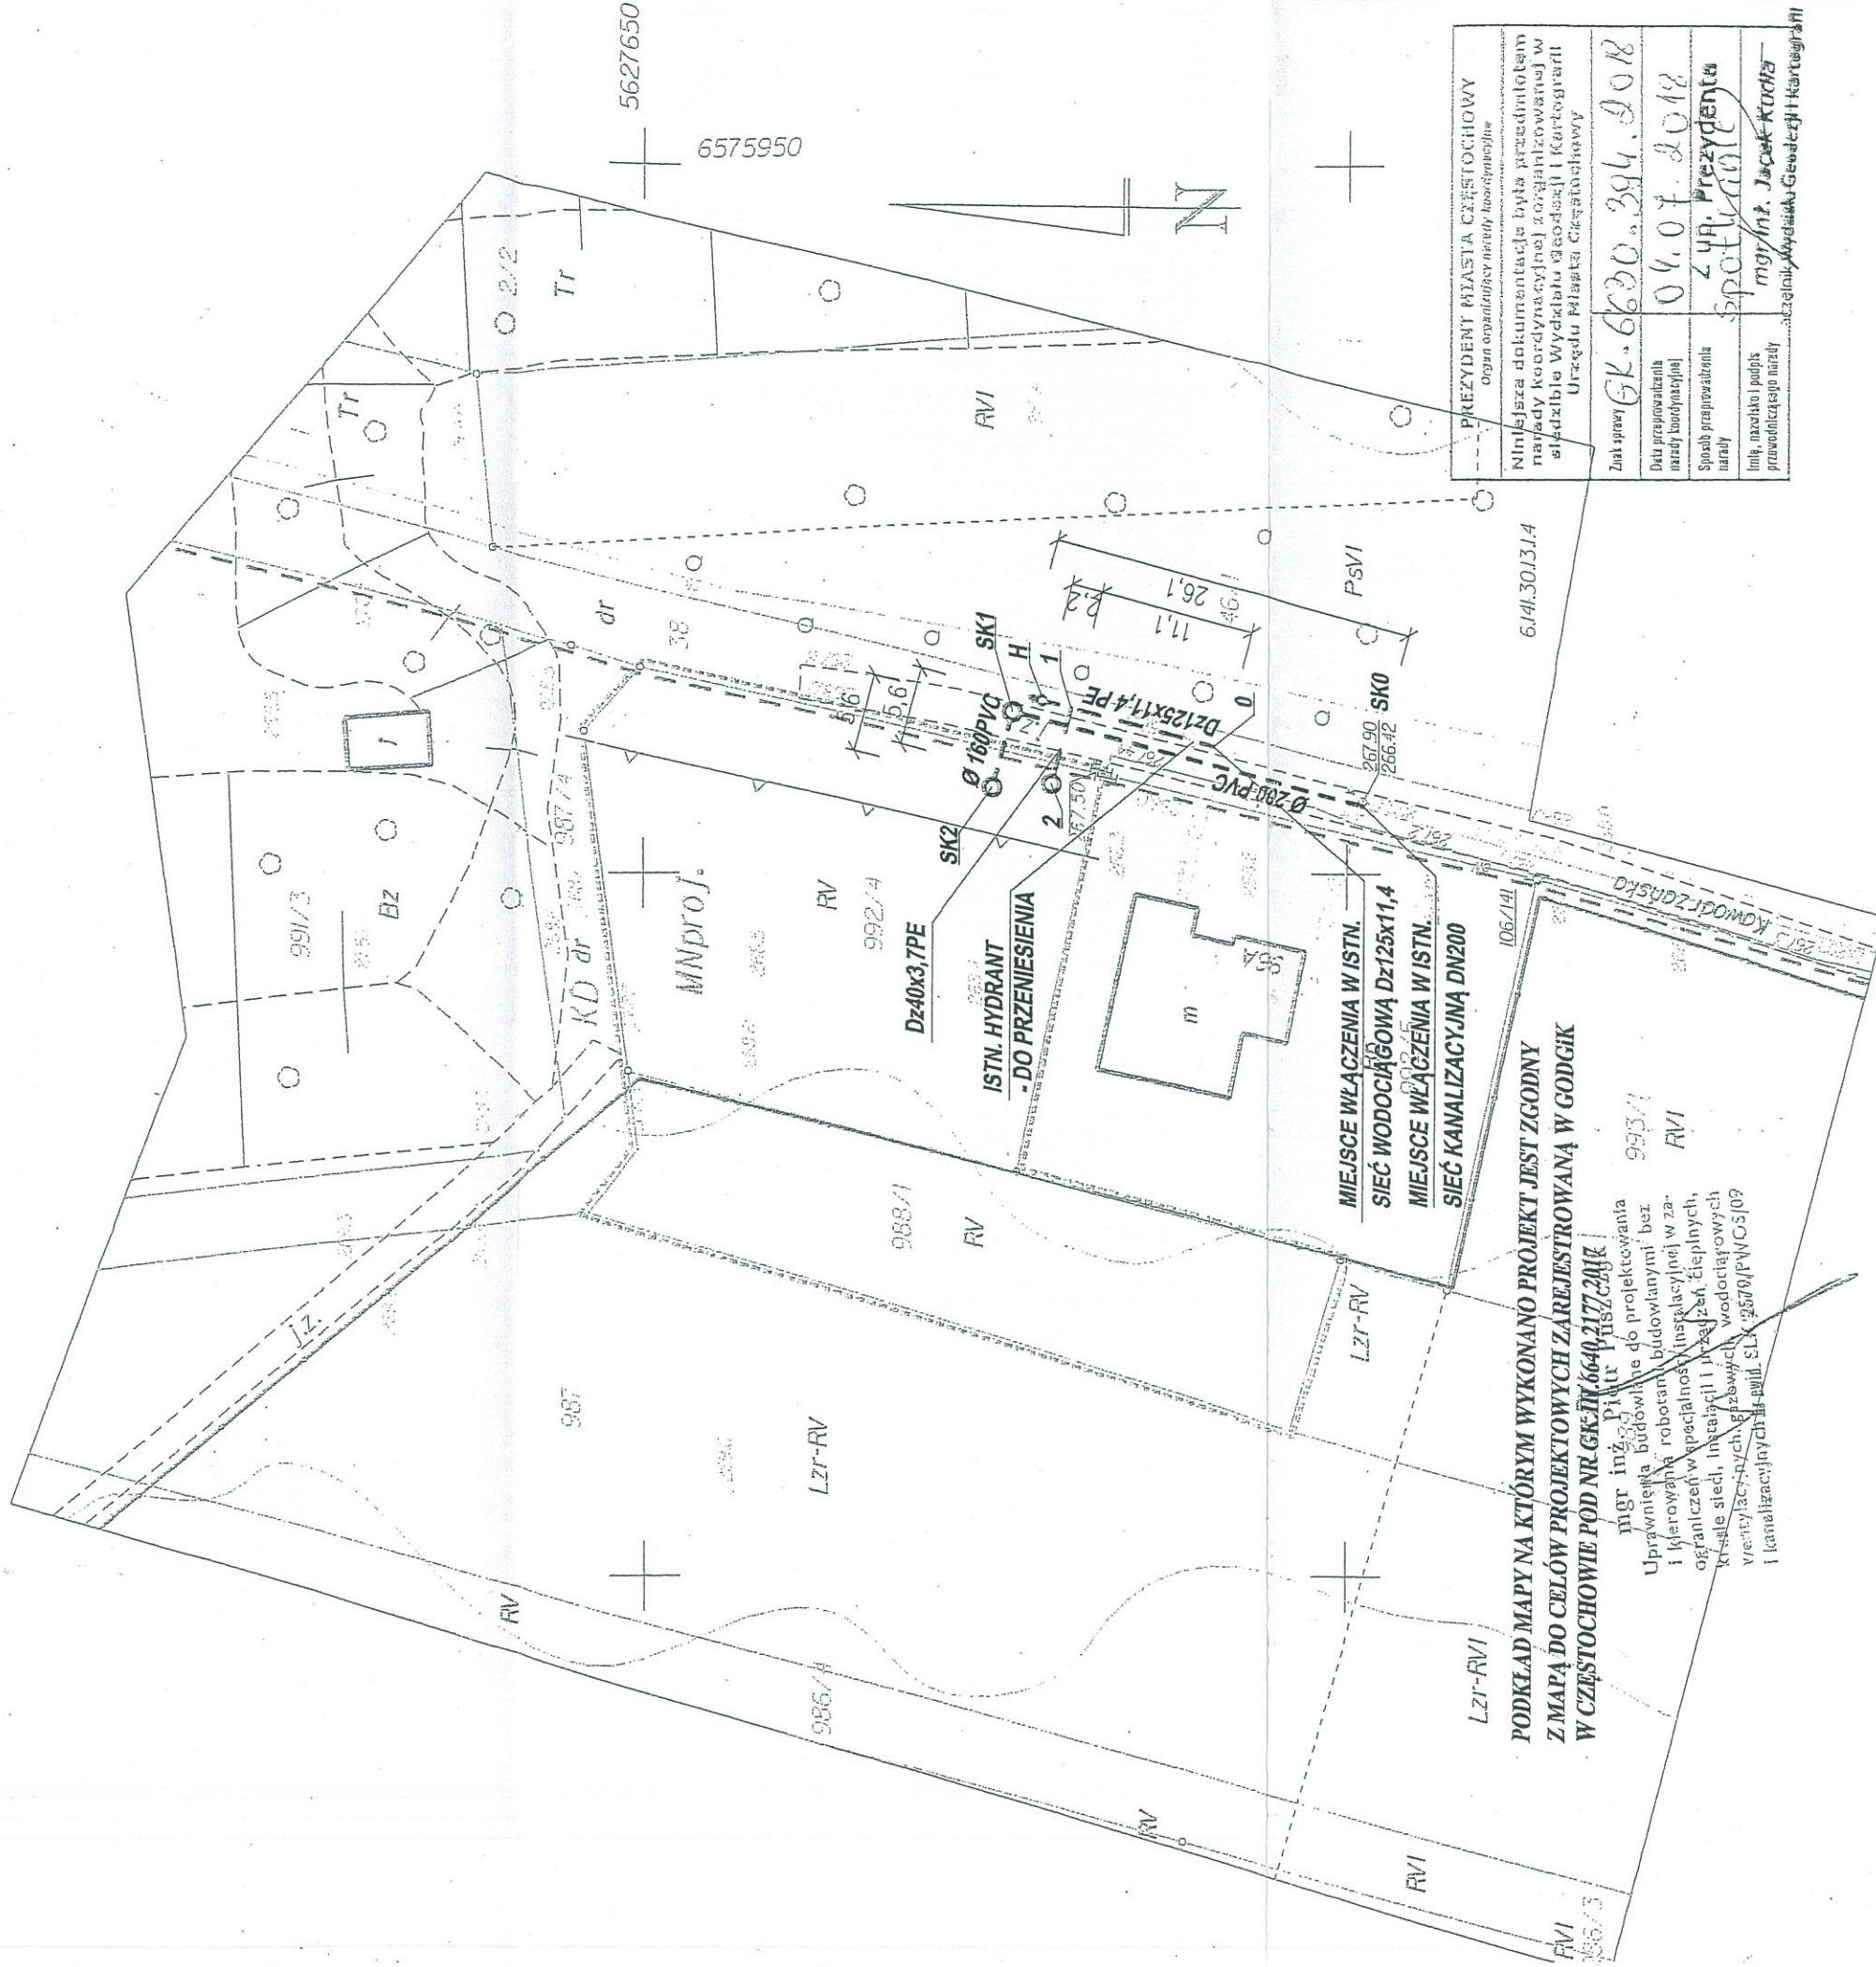

PODKŁAD MAPY NA KTÓRYM WYKONANO PROJEKT JEST ZGODNY  
Z MAPĄ DO CEŁÓW PROJEKTOWYCH ZAREJESTROWANĄ W GÓDGIK  
W CZĘSTOCHOWIE POD NR GK.11.6640.2177.2018

mgr inż. Piotr Puszczczyk  
Uprawnienia budowlane do projektowania  
i kierowania robotami budowlanymi bez  
ograniczeń w specjalności instalacyjnej w za-  
rządzie ciepłych, wentylacyjnych, wodociągowych  

|  |                       |
|--|-----------------------|
| Niniejsza dokumentacja była przedmiotem<br>nagrody koordynacyjnej zorganizowanej w<br>siedzibie Wydziału Geodezji i Kartografii<br>Urzędu Miasta Częstochowy |                       |
| Znak sprawy  | GK.6630.394.2018      |
| Data przeprowadzenia<br>nagrody budowlanej   | 04.07.2018            |

OZNACZENIA:


- PROJEKTOWANA SIEĆ I PRZYŁĄCZE KANALIZACYJNE
- PROJEKTOWANA SIEĆ I PRZYŁĄCZE WODOCIĄGOWE
- ISTN. STUDZIENKA KANALIZACYJNA
- SK1, SK2 - PROJ. STUDZIENKA KANALIZACYJNA
- H - HYDRANT

SIEĆ I PRZYŁĄCZE KANALIZACYJNE SANITARNEJ

| LP. | ODCINEK | ŚREDNICA [mm] | MATERIAŁ      | DŁUGOŚĆ [mb] |
|-----|---------|---------------|---------------|--------------|
| 1   | SK0-SK1 | Ø200 PVC      | Rury PVC, SN8 | 26,1         |
| 2   | SK1-SK2 | Ø160 PVC      |               | 5,60         |

SIEĆ I PRZYŁĄCZE WODOCIĄGOWE

| LP. | ODCINEK | ŚREDNICA [mm] | MATERIAŁ             | DŁUGOŚĆ [mb] |
|-----|---------|---------------|----------------------|--------------|
| 1   | 0-1     | Dz125x11,4mm  | Rury PEHD 100, SDR11 | 11,1         |
| 2   | 1-H     | Dz90x8,2mm    |                      | 2,20         |
| 3   | 2-3     | Dz40x3,7mm    |                      | 5,60         |

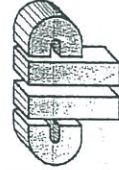

ZAKŁAD BUDOWLANO INSTALACYJNY  
"INTEXPOL-BIS"

PIOTR PUSZCZYK  
BIURO: UL. JESIENNA 44, 42-208 CZĘSTOCHOWA,  
SIEDZIBA: WIERZCHOWSKO, UL.SOSNOWA 5, 42-233 MYKANÓW,  
tel. 601-503-669, fax. 34/387-53-83, ppuszczk@op.pl, www.intexpolbis.pl

OBIEKT: SIECI I PRZYŁĄCZA WODNO - KANALIZACYJNE DO BUDYNKU MIESZKALNEGO  
PRZY UL. KAWODZAŃSKIEJ W CZĘSTOCHOWIE

|   |                                     |                            |                              |
|---|-------------------------------------|----------------------------|------------------------------|
| ZLECENIODAWCA: TOMASZ SKIBA<br>UL. POWSTANCÓW WARSZAWY 96, 42-271 CZĘSTOCHOWA |                                     | STADIUM DOKUMENTACJI<br>PB |                              |
| MATERIAŁ RYSUNKU<br>PLAN ZAGOSPODAROWANIA TERENU                              |                                     | SKALA RYSUNKU<br>1:500     |                              |
| OPRACOWAŁ:<br>mgr inż. Anna BALCEREK  | NUMER UPRAWNIEN<br>-                | DATA<br>06.2018            | PODPIS<br><i>[Signature]</i> |
| PROJEKTOWAŁ:<br>mgr inż. Piotr PUSZCZYK                                       | NUMER UPRAWNIEN<br>SLK/2579/PWOS/09 | DATA<br>06.2018            | PODPIS<br><i>[Signature]</i> |